



SERVIZIO SANITARIO NAZIONALE  
REGIONE PIEMONTE  
Azienda Sanitaria Locale "Città di Torino"  
Costituita con D.P.G.R. 13/12/2016 n. 94  
Cod. fiscale/P.I. 11632570013  
Sede legale: Via San Secondo, 29 – 10128 Torino  
☎ 011/5661566 ☎ 011/4393111

**Manutenzione ordinaria programmata ed emergente avente carattere di urgenza e indifferibilità di natura edile ed impiantistica, da eseguirsi per un periodo di 24 mesi, presso i Presidi ospedalieri Maria Vittoria e Comprensorio ospedaliero Amedeo di Savoia – Birago di Vische (Lotto 1), Torino Nord Emergenza San Giovanni Bosco (Lotto 2) e Martini (Lotto 3)**

Categoria di progetto	Impianti Meccanici
Parte d'opera	Impianti Condizionamento aria
Documento	<b><i>LOTTO 1 – Impianti condizionamento aria – Sottotetto Pad. F OMV – Planimetria stato di fatto - Presidio ospedaliero Maria Vittoria e Comprensorio ospedaliero Amedeo di Savoia - Birago di Vische</i></b>

Processo: L-2-18 n. documento BLV-064-12 del 25/06/2018  
Attività: 12-18

<i>Progetto</i>	<b>S.C. TECNICO AREA OSPEDALIERA - ASL Città di Torino</b> Via Medail 16 – 10144 Torino
-----------------	--




*Approvato da*

*Responsabile del Procedimento*



*Data approvazione*

Arch. Remo Viberti




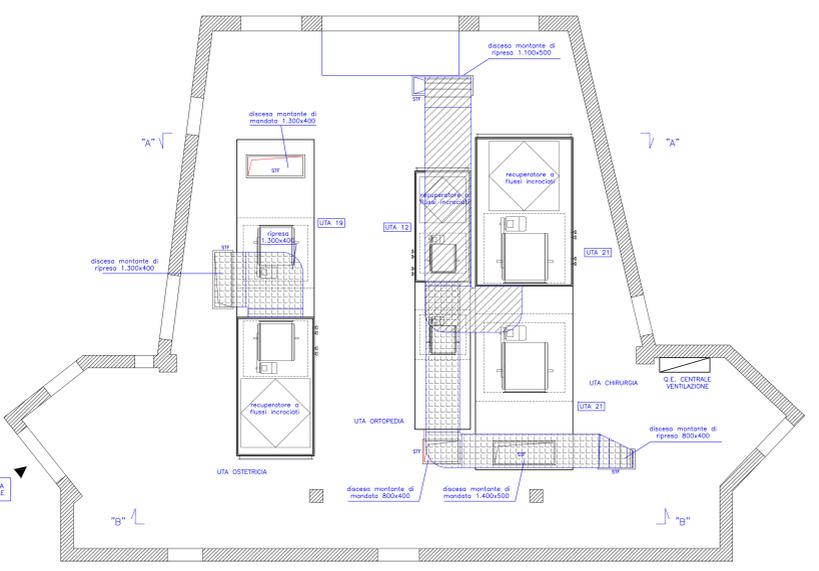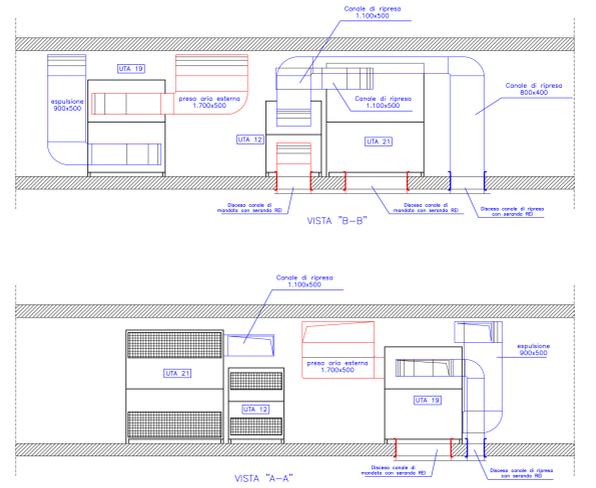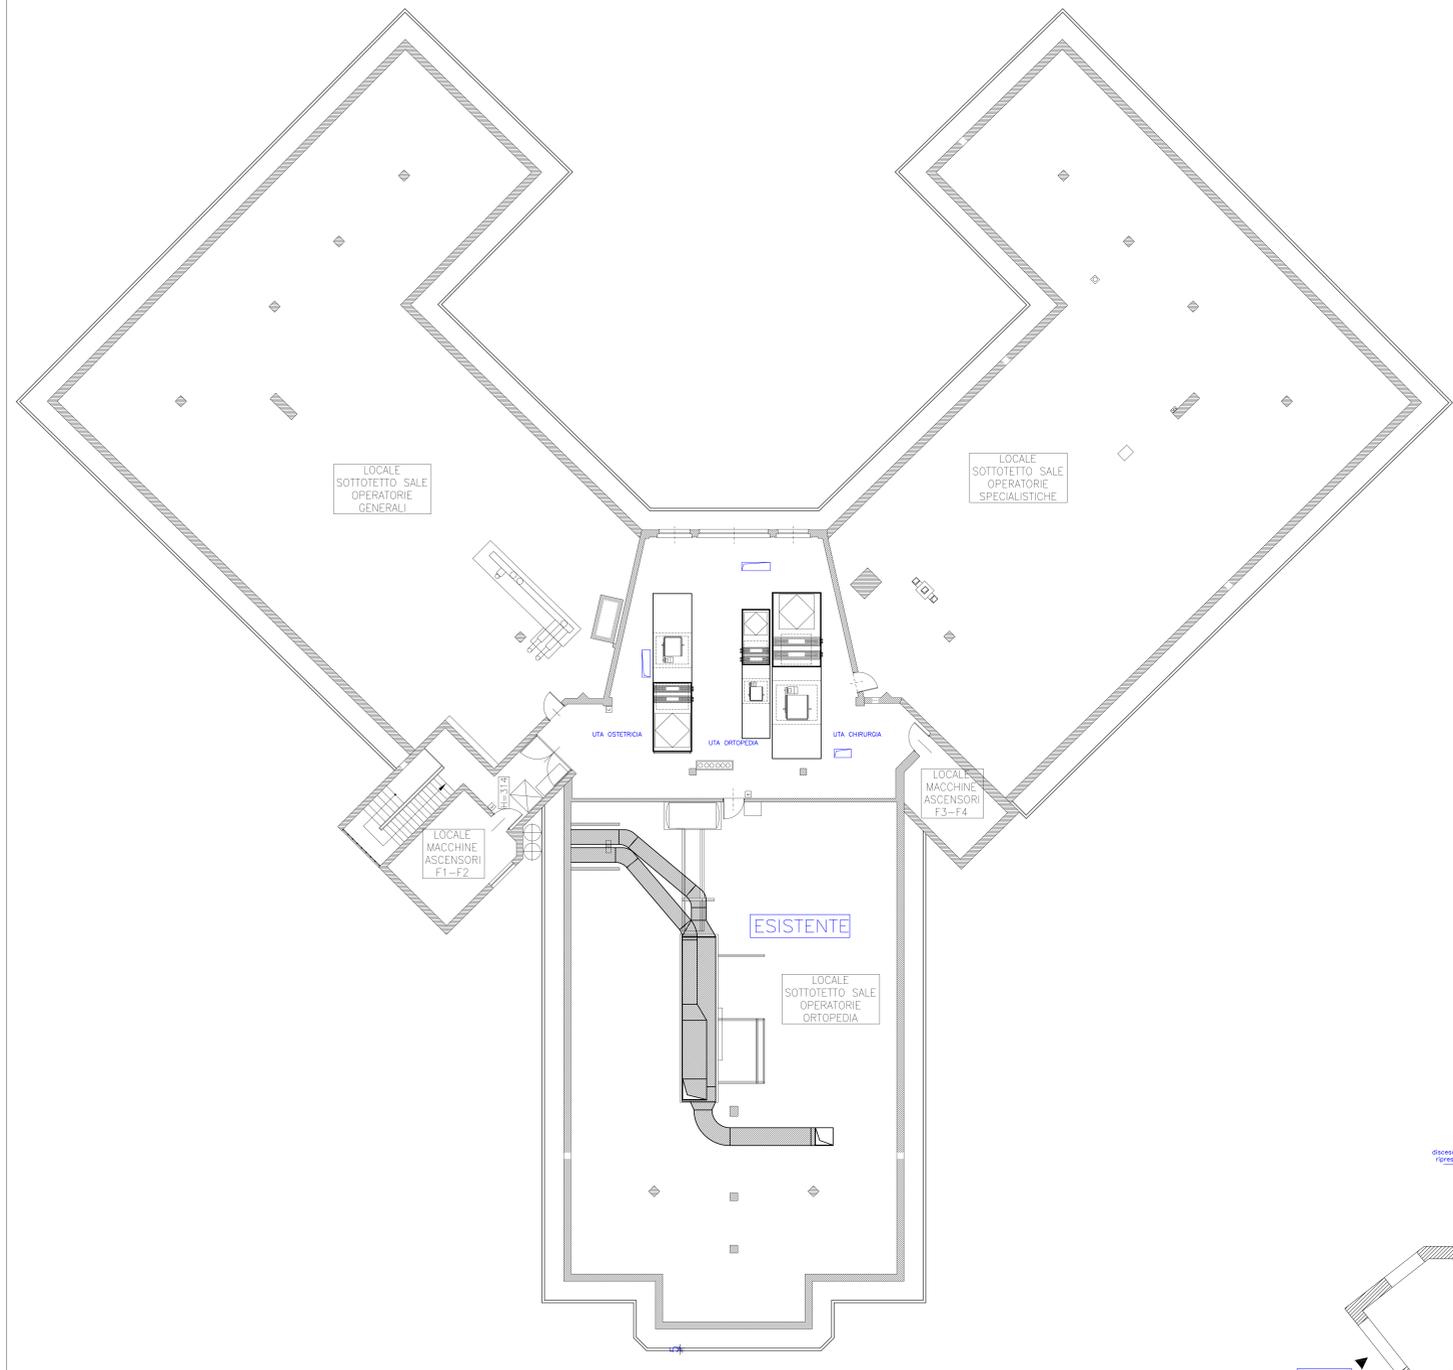

PLANIMETRIA RETI CANALIZZAZIONI DI MANDATA E RIPRESA

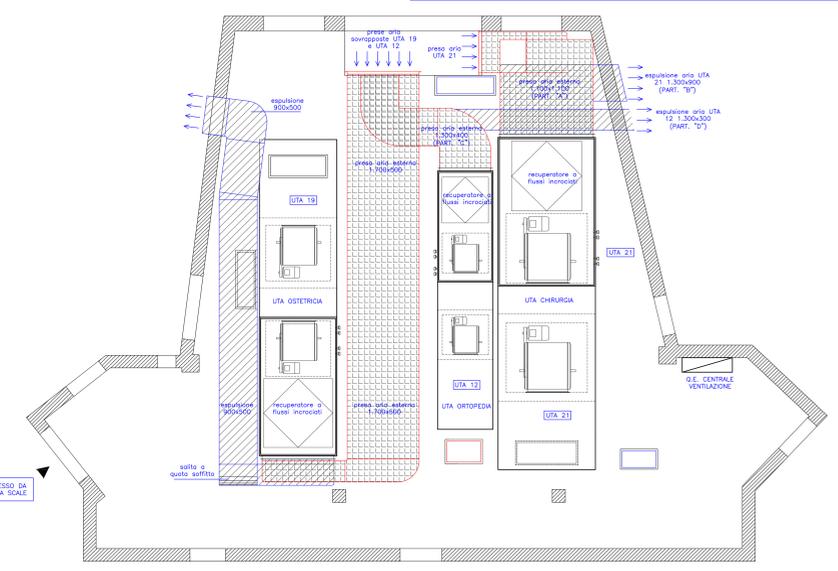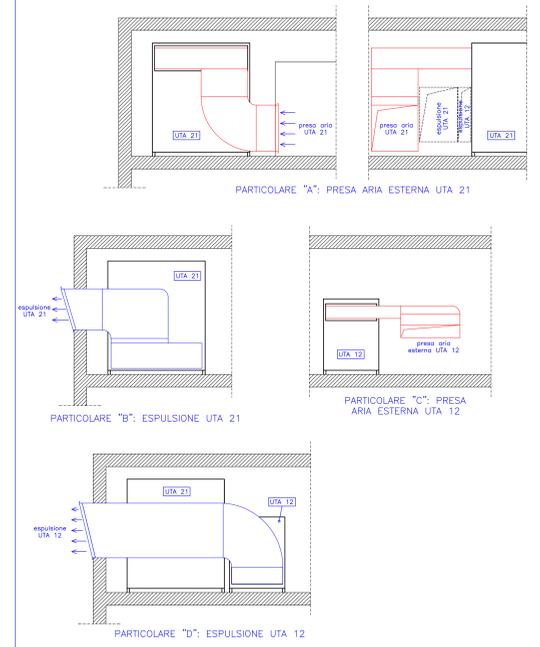

PLANIMETRIA RETI CANALIZZAZIONI ESPULSIONE E PRESA ARIA ESTERNA

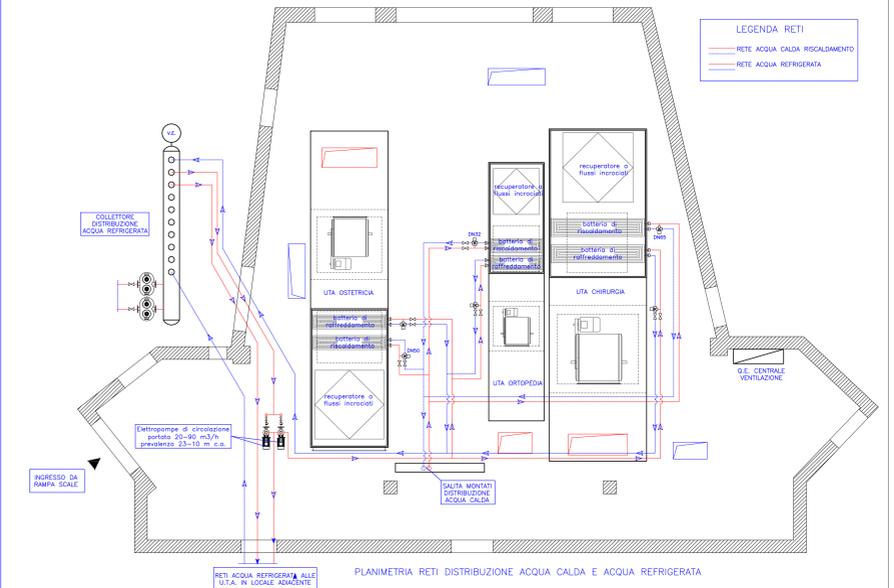

LEGENDA RETI  
 RETE ACQUA CALDA RISCALDAMENTO  
 RETE ACQUA REFRIGERATA

REGIONE PIEMONTE ASL3 TORINO C.SO SVIZZERA 164 - 10149 TORINO PARTITA IVA 032790011	
<b>Ospedale Maria Vittoria</b>	
Via Cibrario 72	
<b>Padiglione F</b>	<b>PIANO 4 (sottotetto)</b>
Ristrutturazione	
Interventi urgenti per adeguamento impianti di trattamento aria sale operatorie, sale parto e neonatologia	
LIVELLO DI PROGETTAZIONE:	Esecutivo
CATEG. PROG.:	Impianti meccanici
PART. D'OPERA:	Impianto di condizionamento
As built centrale di ventilazione	
numero documento	SFN-002-04
data del documento	20/12/04
stato del documento	
PROGETTO:	CARBOTERMO S.p.A. Via Galvani, 126 20151 MILANO
CODICE PROGETTO	TP-028-04
DISEGNATORE	PROGETTISTA
RESP. DI PROGETTO	Ing. L. Scavone
RESP. DEL PROCEDIMENTO	
approvato da	Ing. A. Gemundo
data approvazione	